Pohled východní

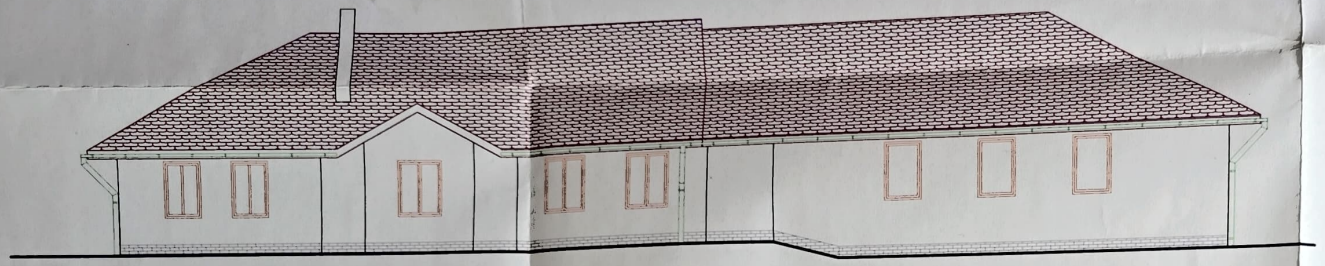

Pohled jižní

Pohled západní

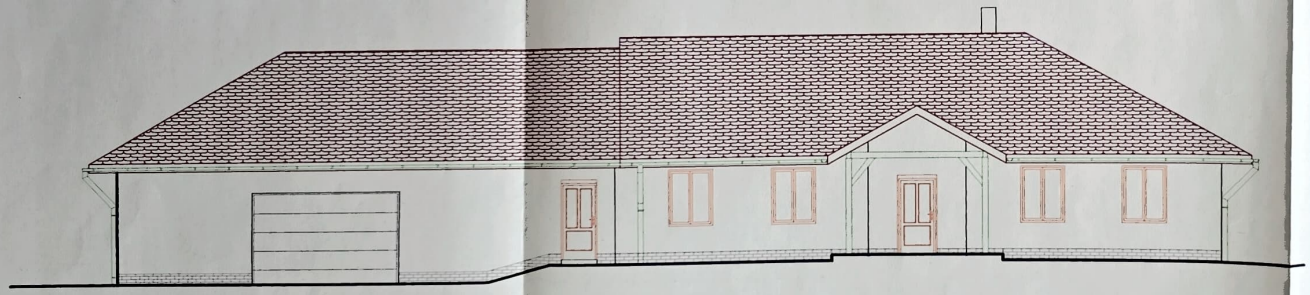

Pohled severní

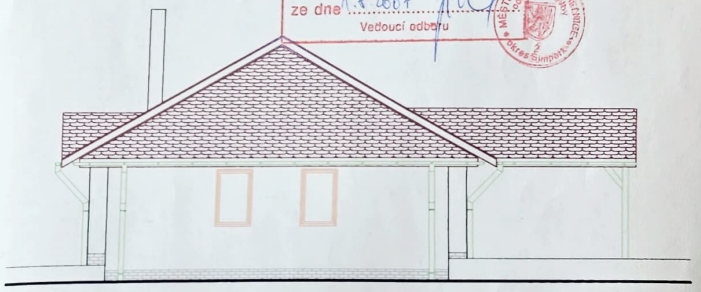

MĚSTSKÝ ÚŘAD MOHELNICE
ODBOR VÝSTAVBY
DOKUMENTACE BYLA OVĚŘENA VE STAVEBNÍM ŘÍZENÍ A JE PODKLADEM PRO PROVEDENÍ STAVBY PODLE STAVEBNÍHO POVOLENÍ
č.j. VÝST - 1051/06/CK-2
ze dne 1.8.2007
Vedoucí odboru

3

Zodpovědný projektant : Ing. D. Hanzelková	Vypracoval : Ing. D. Hanzelková	PROJEKCE Ing. Dagmar Hanzelková, Nám. Tyrše a Fügnera 3, 789 85 Mohelnice, tel. 583 430 373, 606 785 387, E-mail: projekce.hanzelkova@cbox.cz
Kraj : Olomoucký	M.Ú. : Mohelnice	
Investor : Pavel a Soňa Pařízkovi, A.Kašpara 10, Mohelnice		
Akce : Dokumentace skutečného provedení stavby **Rodinný dům k.ú. Zavadilka, parcela č. 37/1**		Datum : Květen 2007
		Měřítko : 1:100
		Formát : A4
Stavební část : POHLEDY		Číslo výkresu : 05

Projekt byl zpracován SW ArchiCAD - nejmodernější technologie, nejjednodušší ovládání