Přízemí

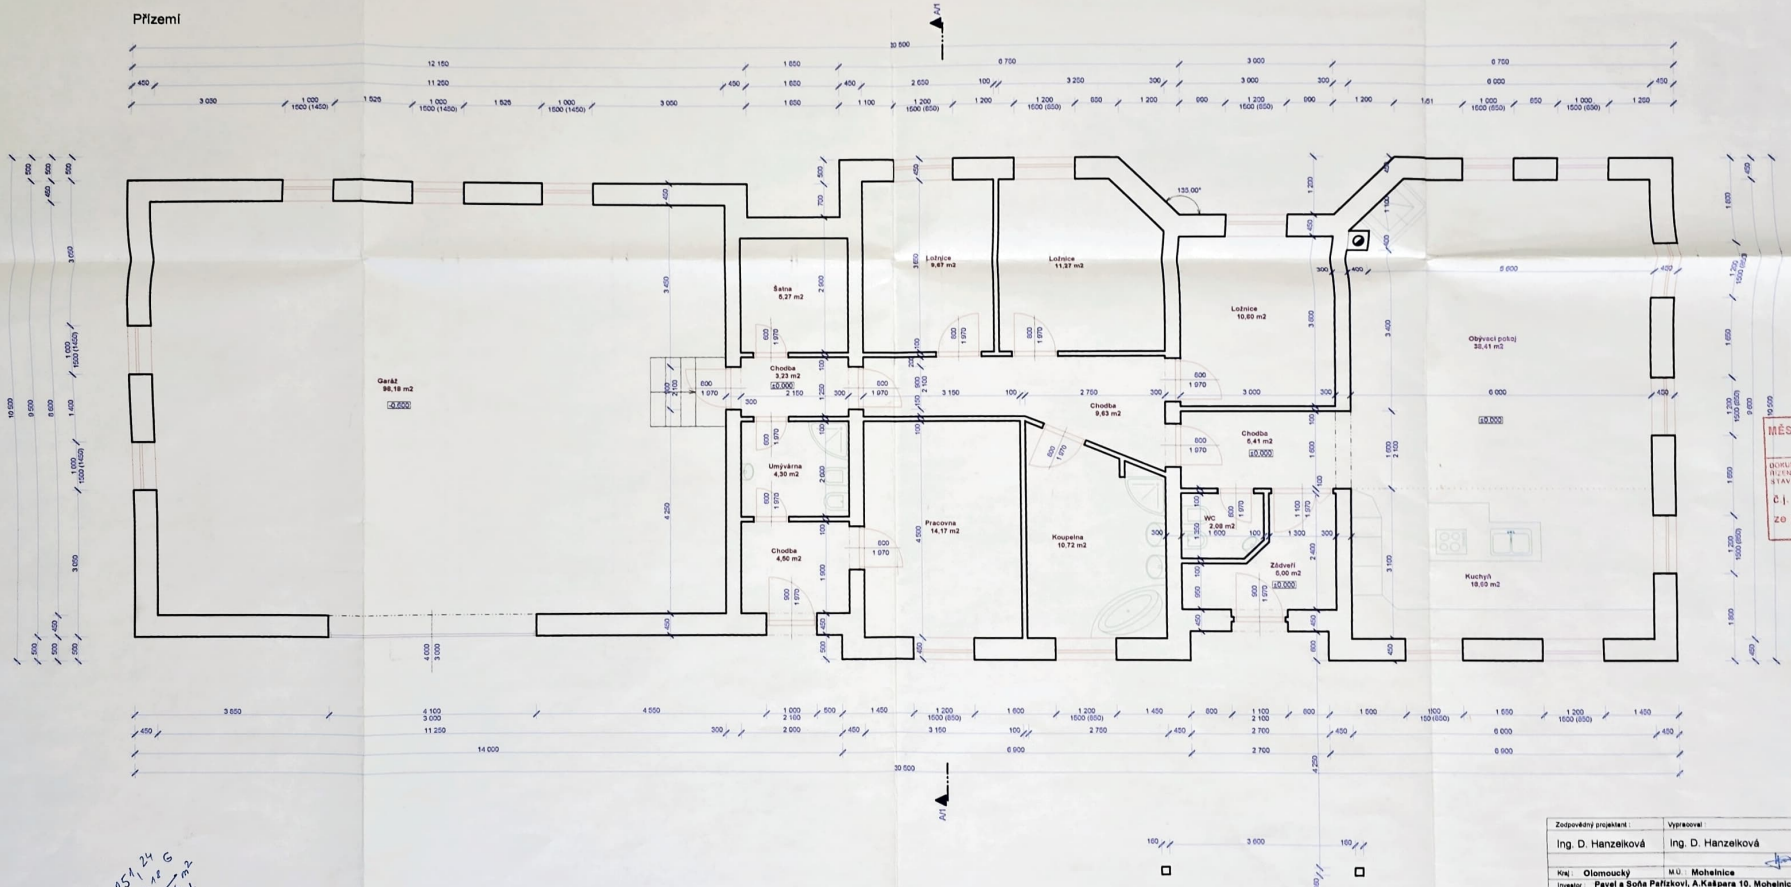

MĚSTSKÝ ÚŘAD MOHELNICE
ODBOR VÝSTAVBY
DOKUMENTACE BYLA OVĚŘENA VE STAVEBNÍM ŘÍZENÍ A JE PODKLADEM PRO PROVÁDĚNÍ STAVBY PODLE STAVEBNÍHO ZÁKONA
č.j. VÝST-1051/06/Ka-2
ze dne 7.8.2007
Vedoucí úřadu

3

Kraj: Olomoucký	M.Ú.: Mohelnice	
Investor: Pavel a Soňa Pařízkovi, A.Kašpara 10, Mohelnice		
Akce: Dokumentace skutečného provedení stavby Rodinný dům k.ú. Zavadilka, parcela č. 37/1		Datum: Květen 2007 Měřítko: 1:50 Formát: A4
Stavební část: PŮDORYS 1.NP		Číslo výkresu: 02


Přízemí

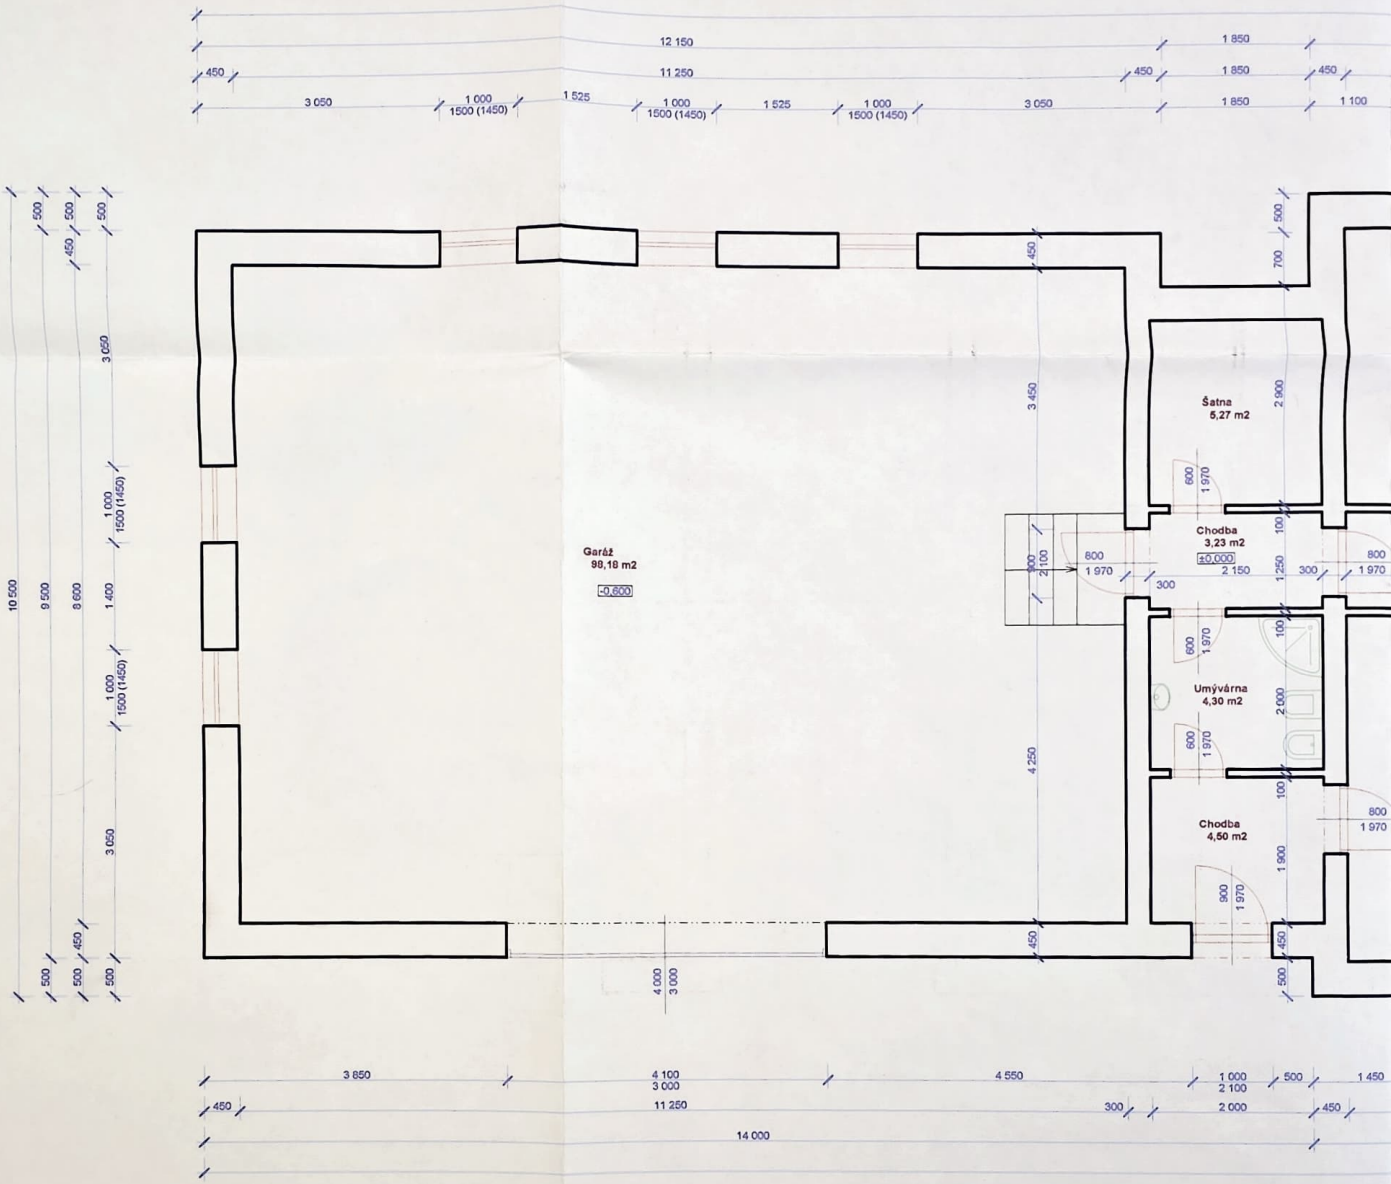

Z251,24 G
- 98,18
153,06 m2
obl. p.

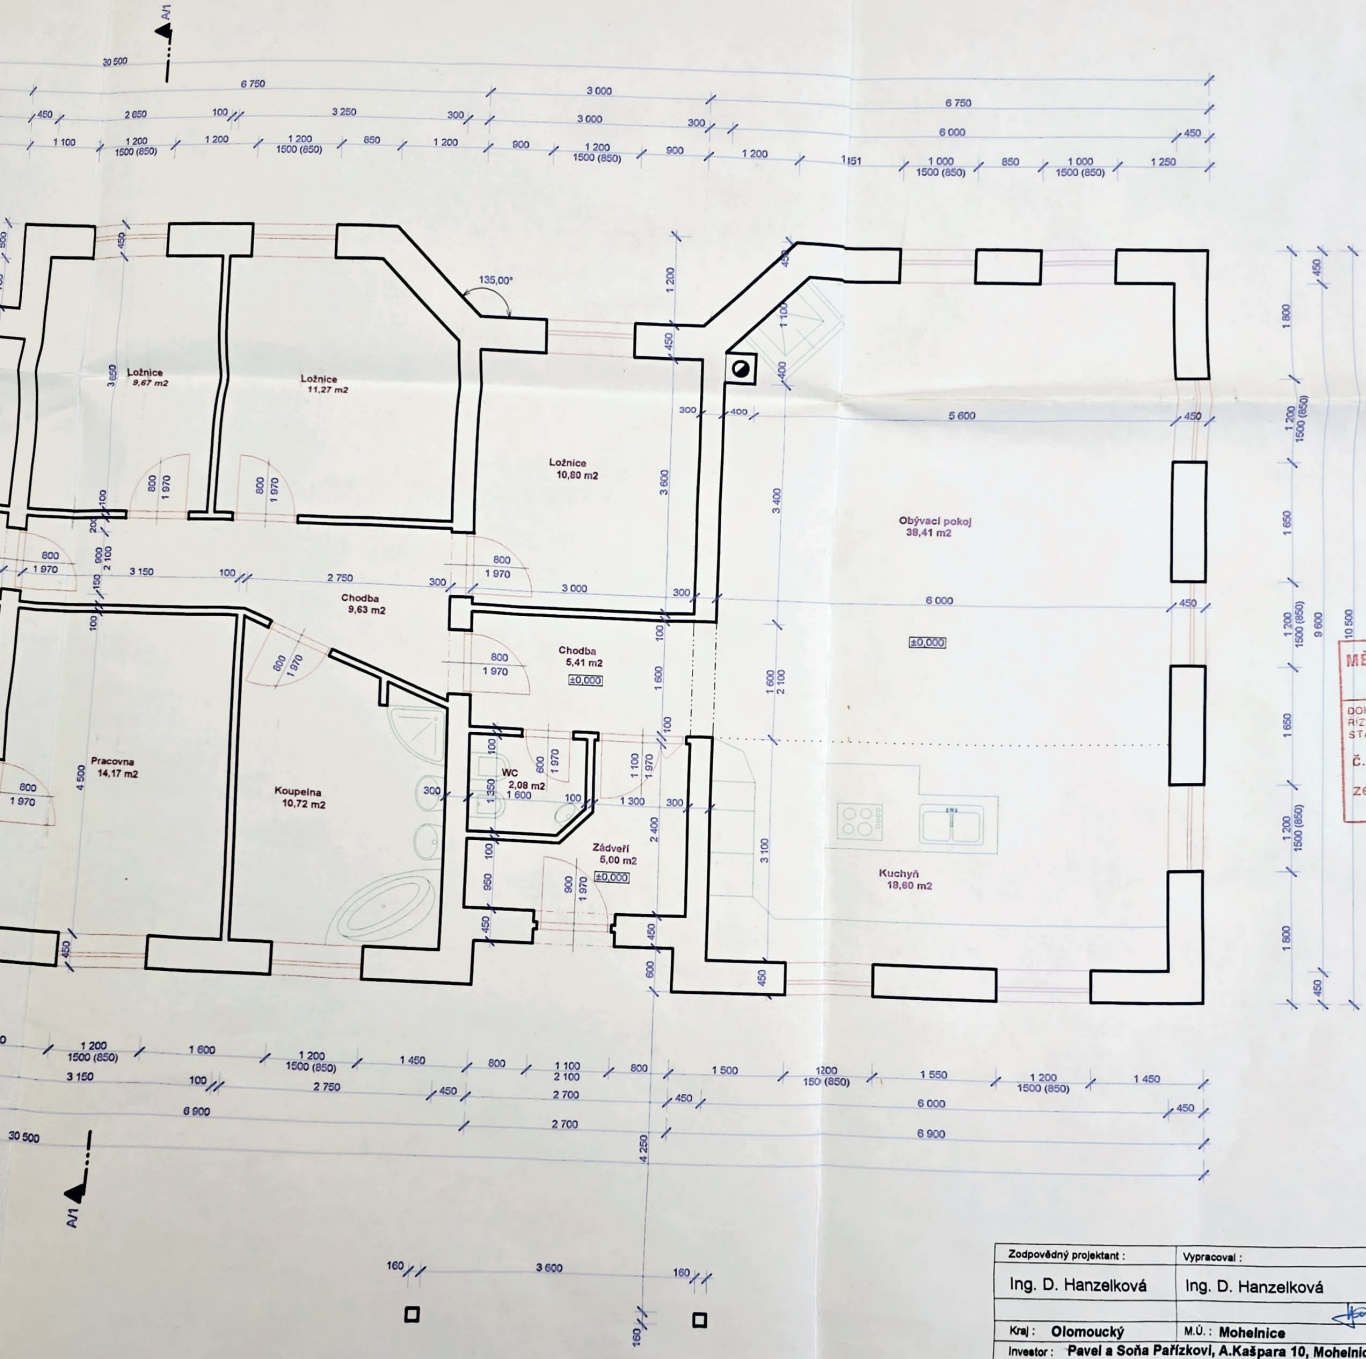

MĚSTSKÝ ÚŘAD MOHELNICE
ODBOR VÝSTAVBY
DOKUMENTACE BYLA OVĚŘENA VE STAVEBNÍM ŘÍZENÍ A JE PODKLADEM PRO PROVEDENÍ STAVBY PODLE STAVEBNÍHO ZÁKONA
č.j. VÝST-1051/06/Kg-2
ze dne 7.8.2007
Vedoucí odboru

3

Zodpovědný projektant : Ing. D. Hanzelková	Vypracoval : Ing. D. Hanzelková	PROJEKCE Ing. Dagmar Hanzelková, Nám. Tyrše a Fügnera 3, 789 85 Mohelnice, tel. 583 430 373, 608 786 387, E-mail: projekce.hanzelkova@cbox.cz
Kraj : Olomoucký	M.Ú. : Mohelnice	
Investor : Pavel a Soňa Pařízkovi, A.Kašpara 10, Mohelnice		
Akce : Dokumentace skutečného provedení stavby **Rodinný dům k.ú. Zavadilka, parcela č. 37/1**		Datum : Květen 2007
		Měřítko : 1:50
		Formát : A4
Stavební část : PŮDORYS 1.NP		Číslo výkresu : 02