Řez A/1

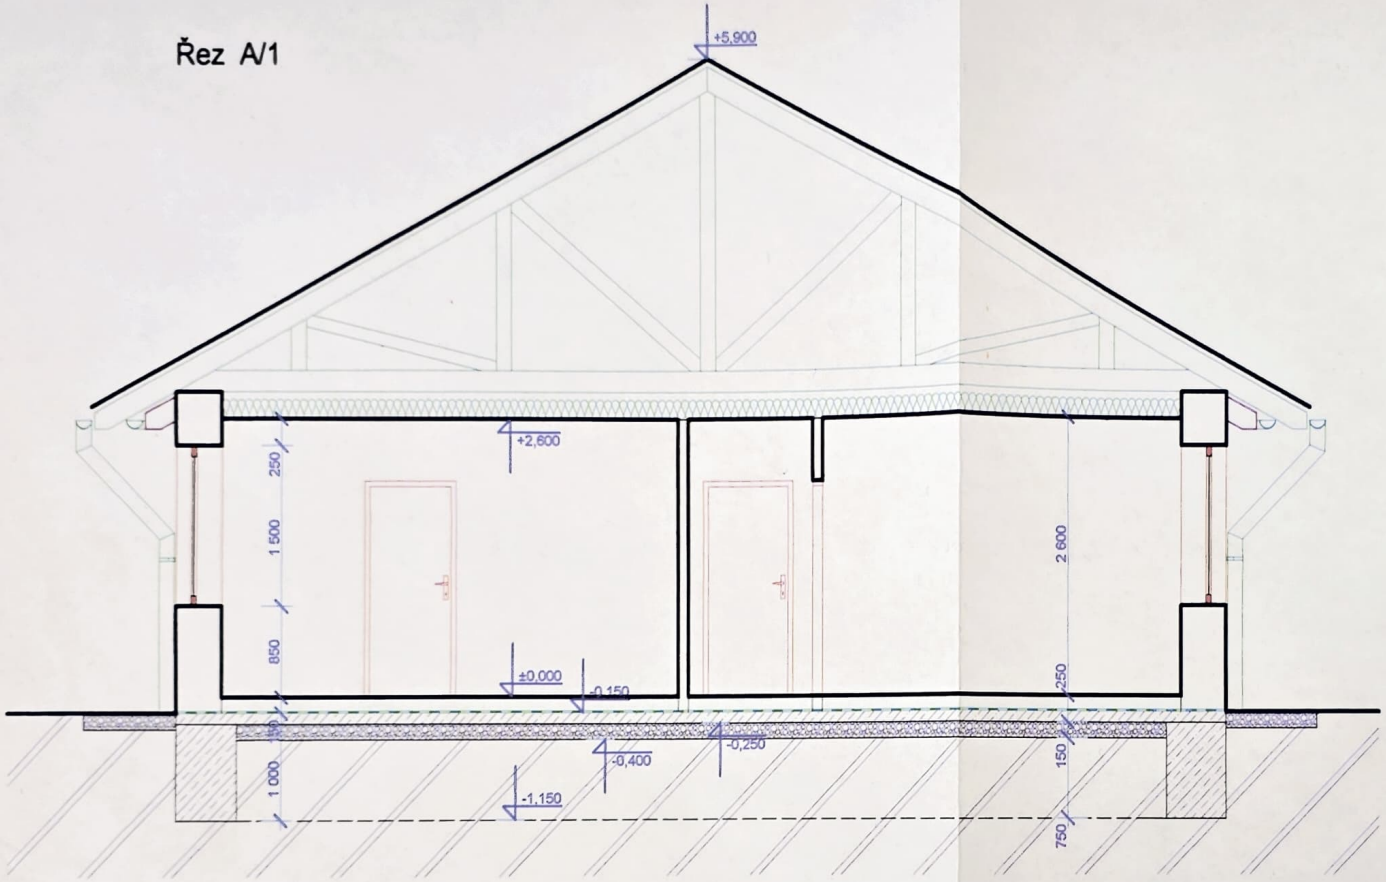

MĚSTSKÝ ÚŘAD MOHELNICE
ODBOR VÝSTAVBY
DOKUMENTACE BYLA OVĚŘENA VE STAVEBNÍM ŘÍZENÍ A JE PODKLADEM PRO PROVEDENÍ STAVBY PODLE STAVEBNÍHO POVOLENÍ
č.j. VÝST - 1051/06/SK-2
ze dne 2.8.2007
Vedoucí odboru výstavby

MĚSTSKÝ ÚŘAD MOHELNICE odbor výstavby okres Šumperk

Ing. DAGMAR HANZELKOVÁ autorizovaný inženýr pro pozemní stavby ČKAIT - 1201164

3

Zodpovědný projektant : Ing. D. Hanzelková	Vypracoval : Ing. D. Hanzelková	**PROJEKCE** Ing. Dagmar Hanzelková, Nám. Tyrše a Fügnera 3, 789 85 Mohelnice, tel. 583 430 373, 606 785 387, E-mail: projekce.hanzelkova@cbox.cz
Kraj : Olomoucký	M.Ú. : Mohelnice	
Investor : Pavel a Soňa Pařízkovi, A.Kašpara 10, Mohelnice		
Akce : Dokumentace skutečného provedení stavby **Rodinný dům k.ú. Zavadilka, parcela č. 37/1**		Datum : Květen 2007
		Měřítko : 1:50
		Formát : A4
Stavební část : ŘEZ A/1		Číslo výkresu : 04